


Netzanschlussmöglichkeiten Ladeinfrastruktur e-Mobility Stadt Rietberg


Stromauskunftspläne der jeweiligen Standorte
Stand 22.05.2020

Mögliche Anschlusspunkte sind im Planwerk eingekreist.
Die vorhandenen Niederspannungsversorgungskabel NSK sind
immer in blauer Farbe dargestellt.


Rietberg-Bokel, Doppstraße

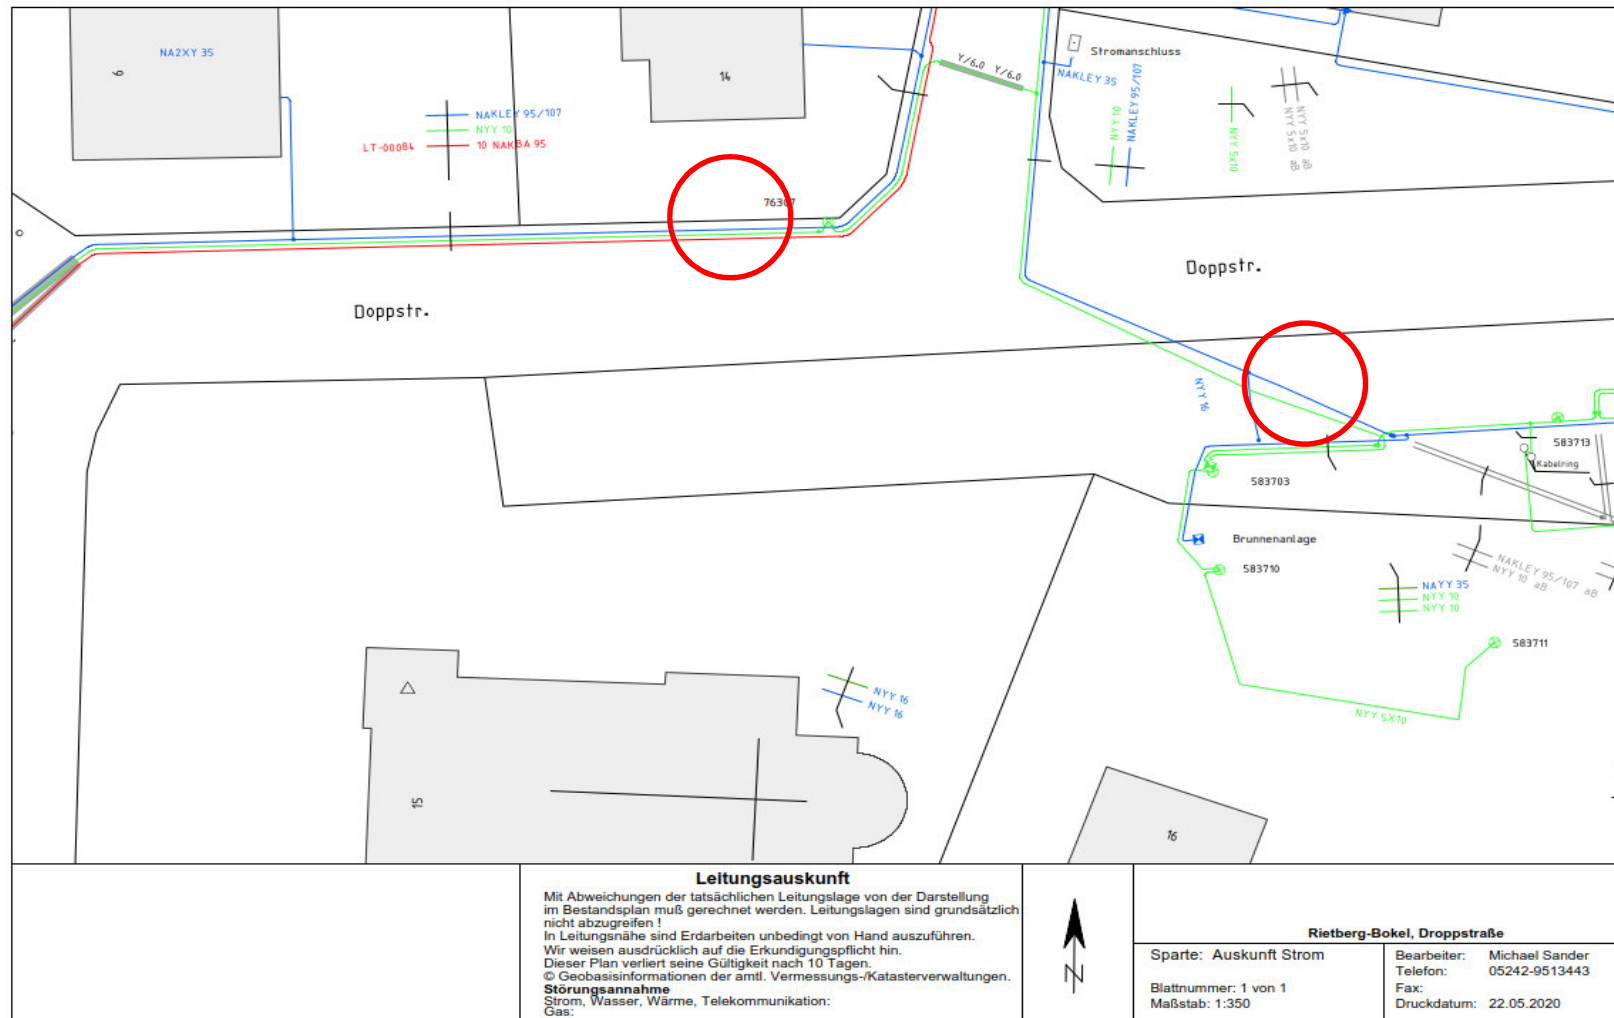


Rietberg-Druffel, Zum Bürgerhaus

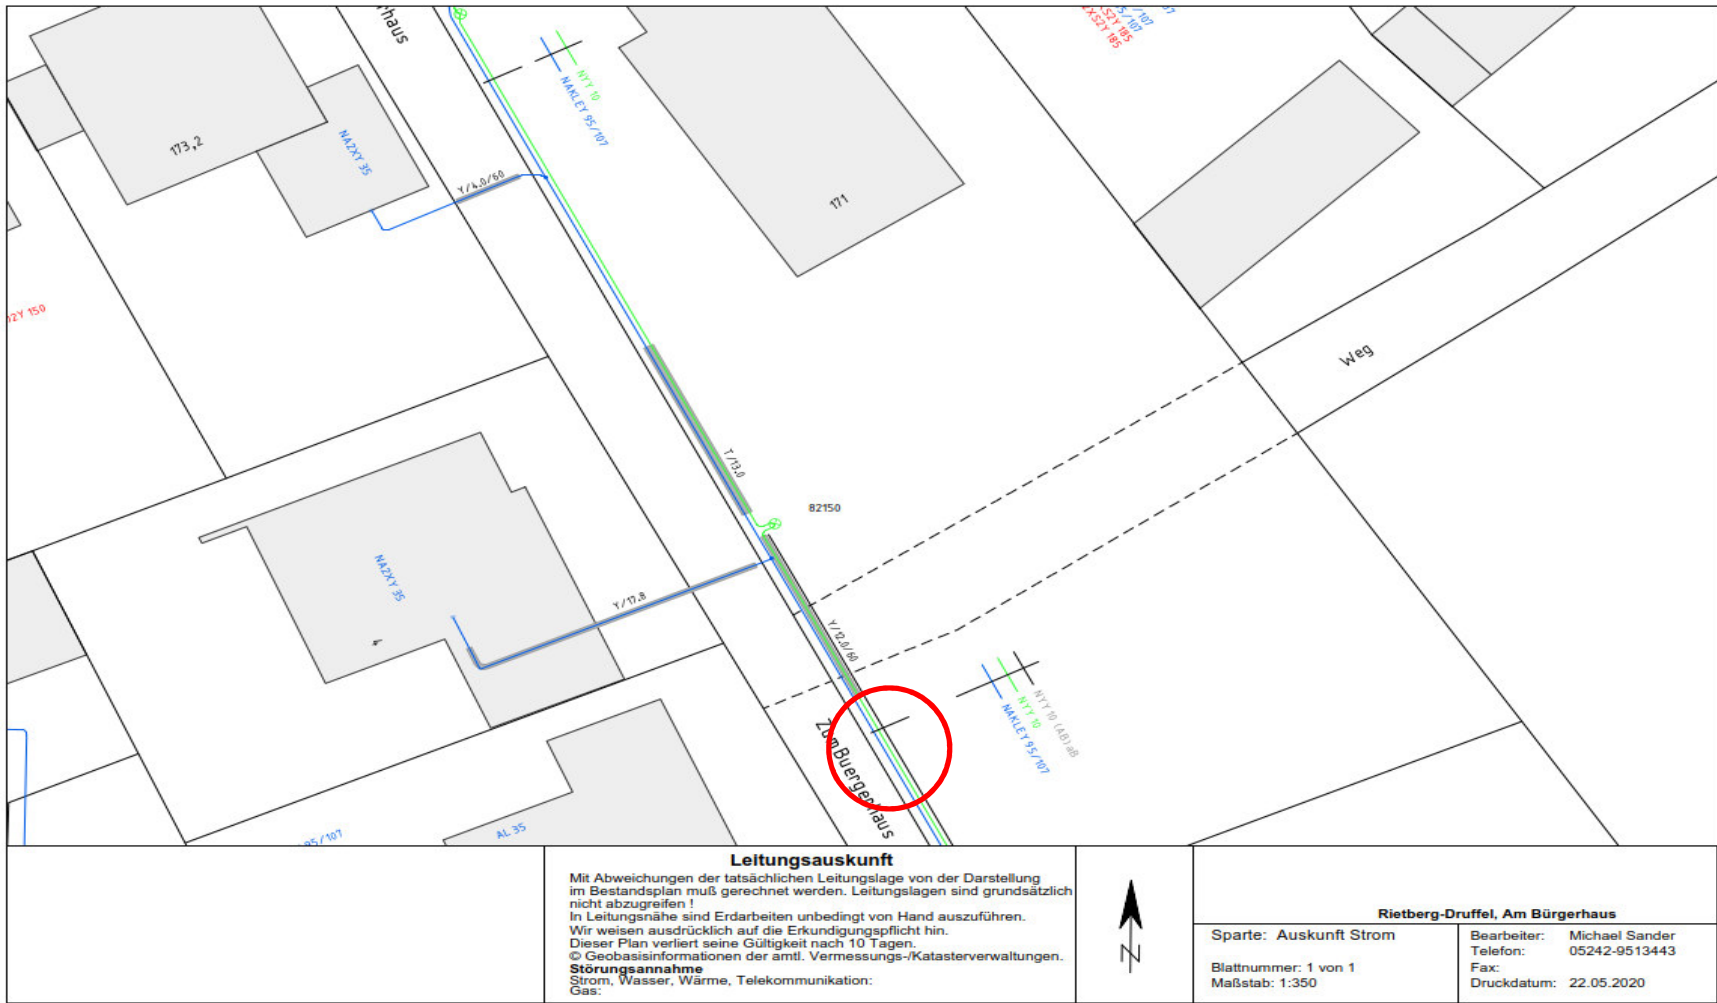


Rietberg-Mastholte, Alter Markt

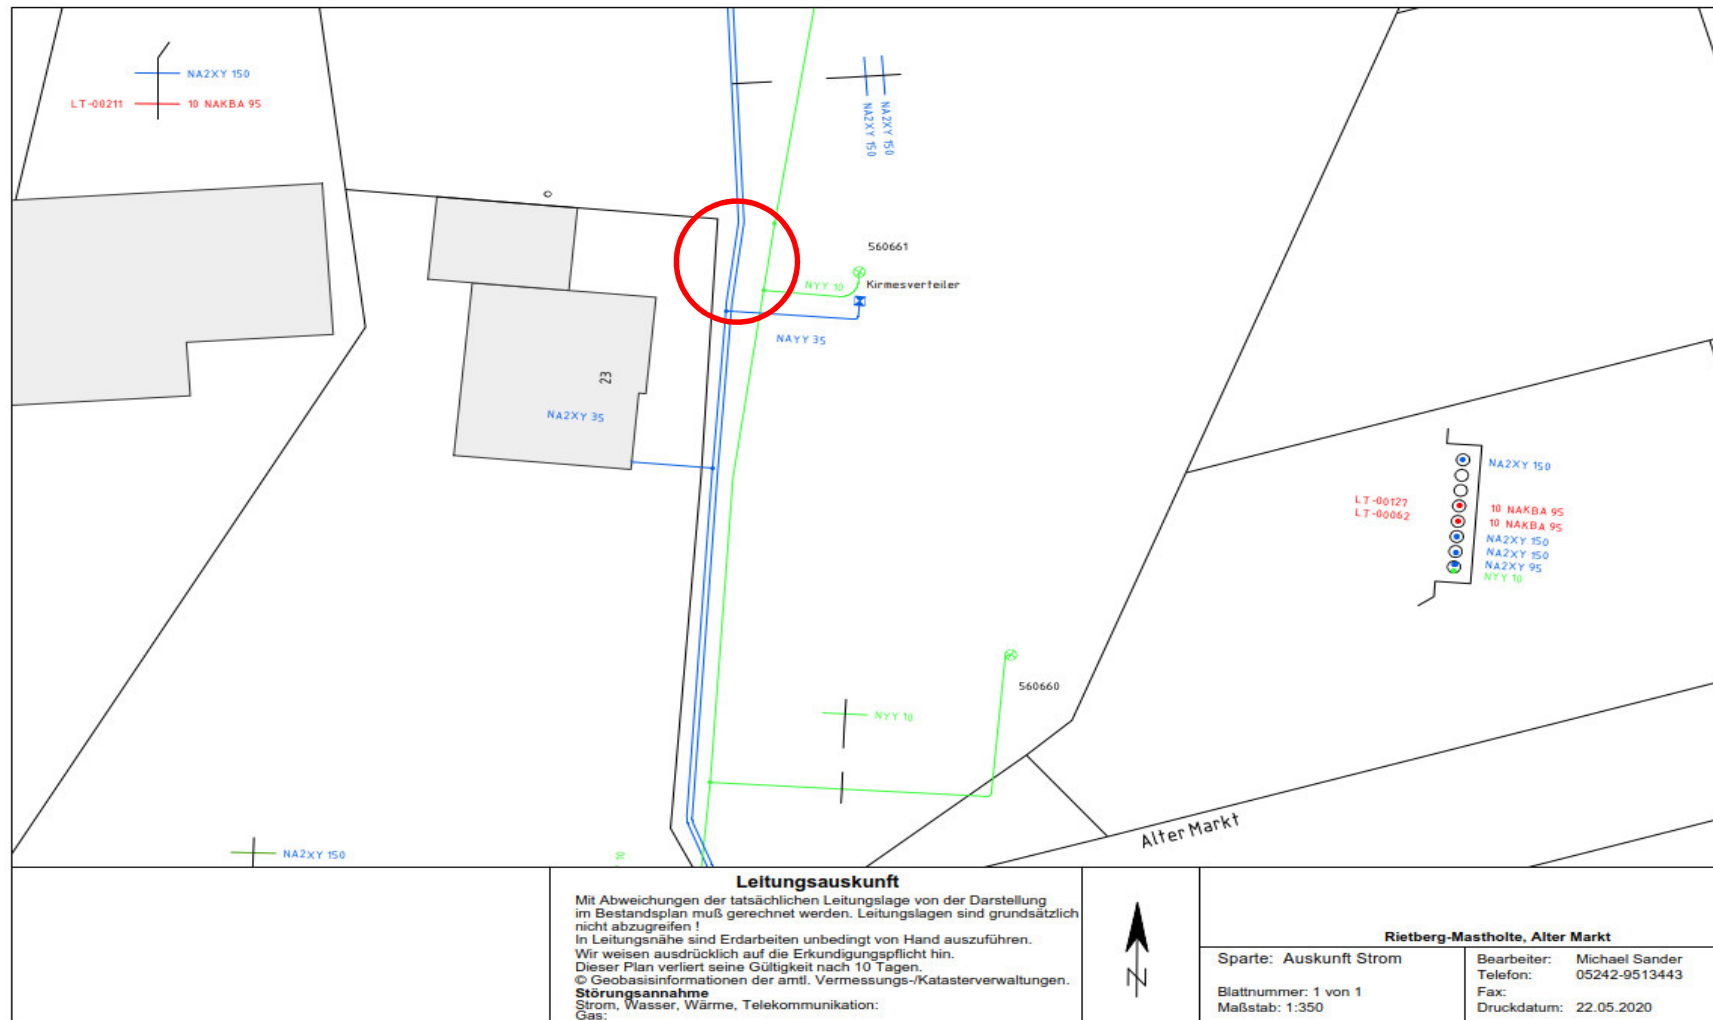


Rietberg-Mastholte, Brandstraße

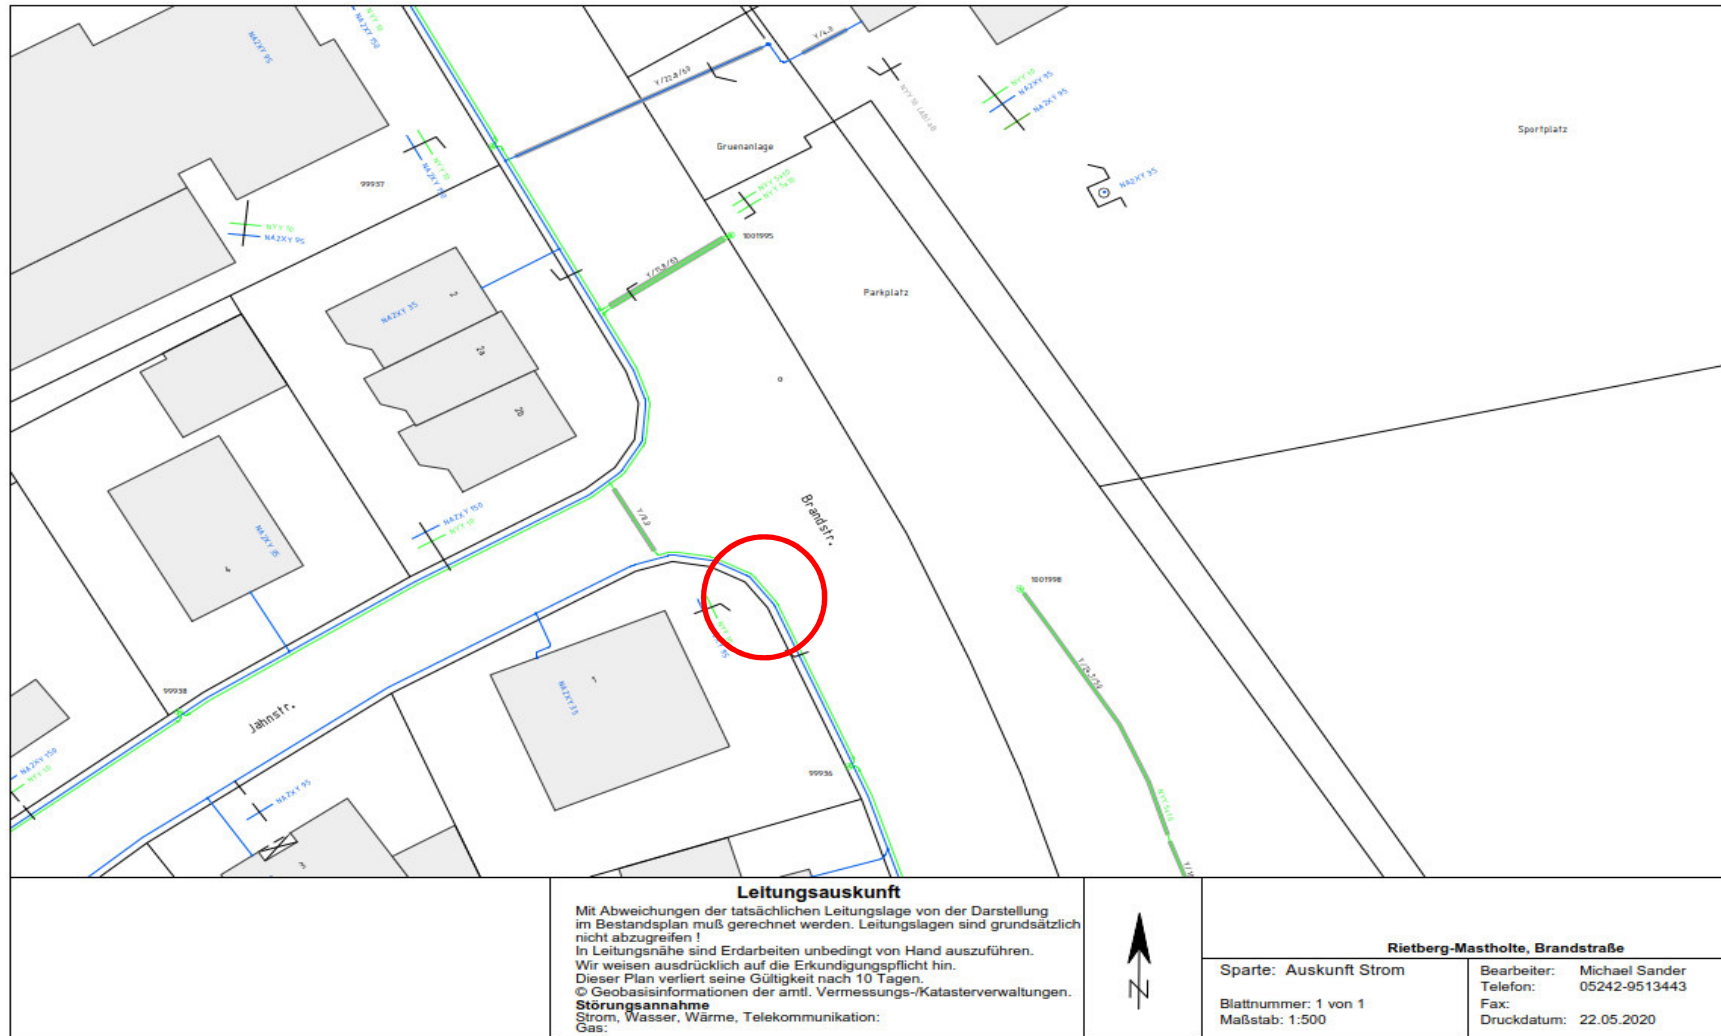


Rietberg-Neuenkirchen, Gütersloher Str. / Diekamp

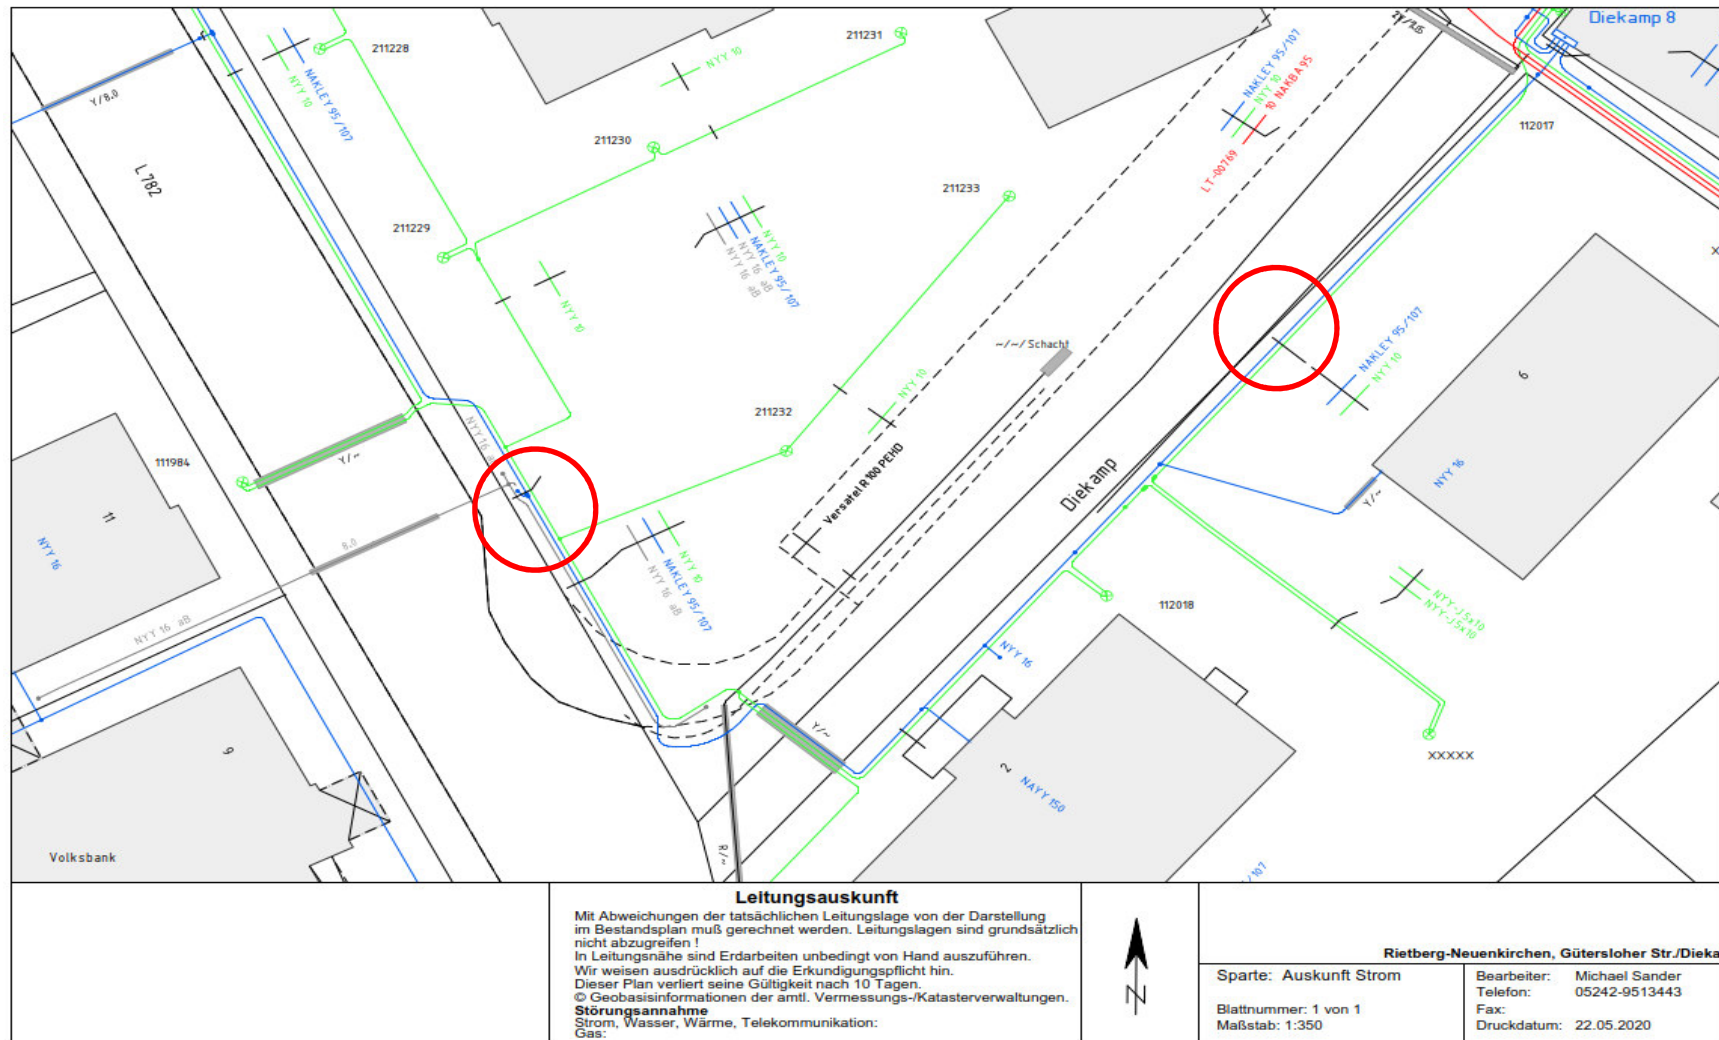


Rietberg, Emsstraße Turnhalle

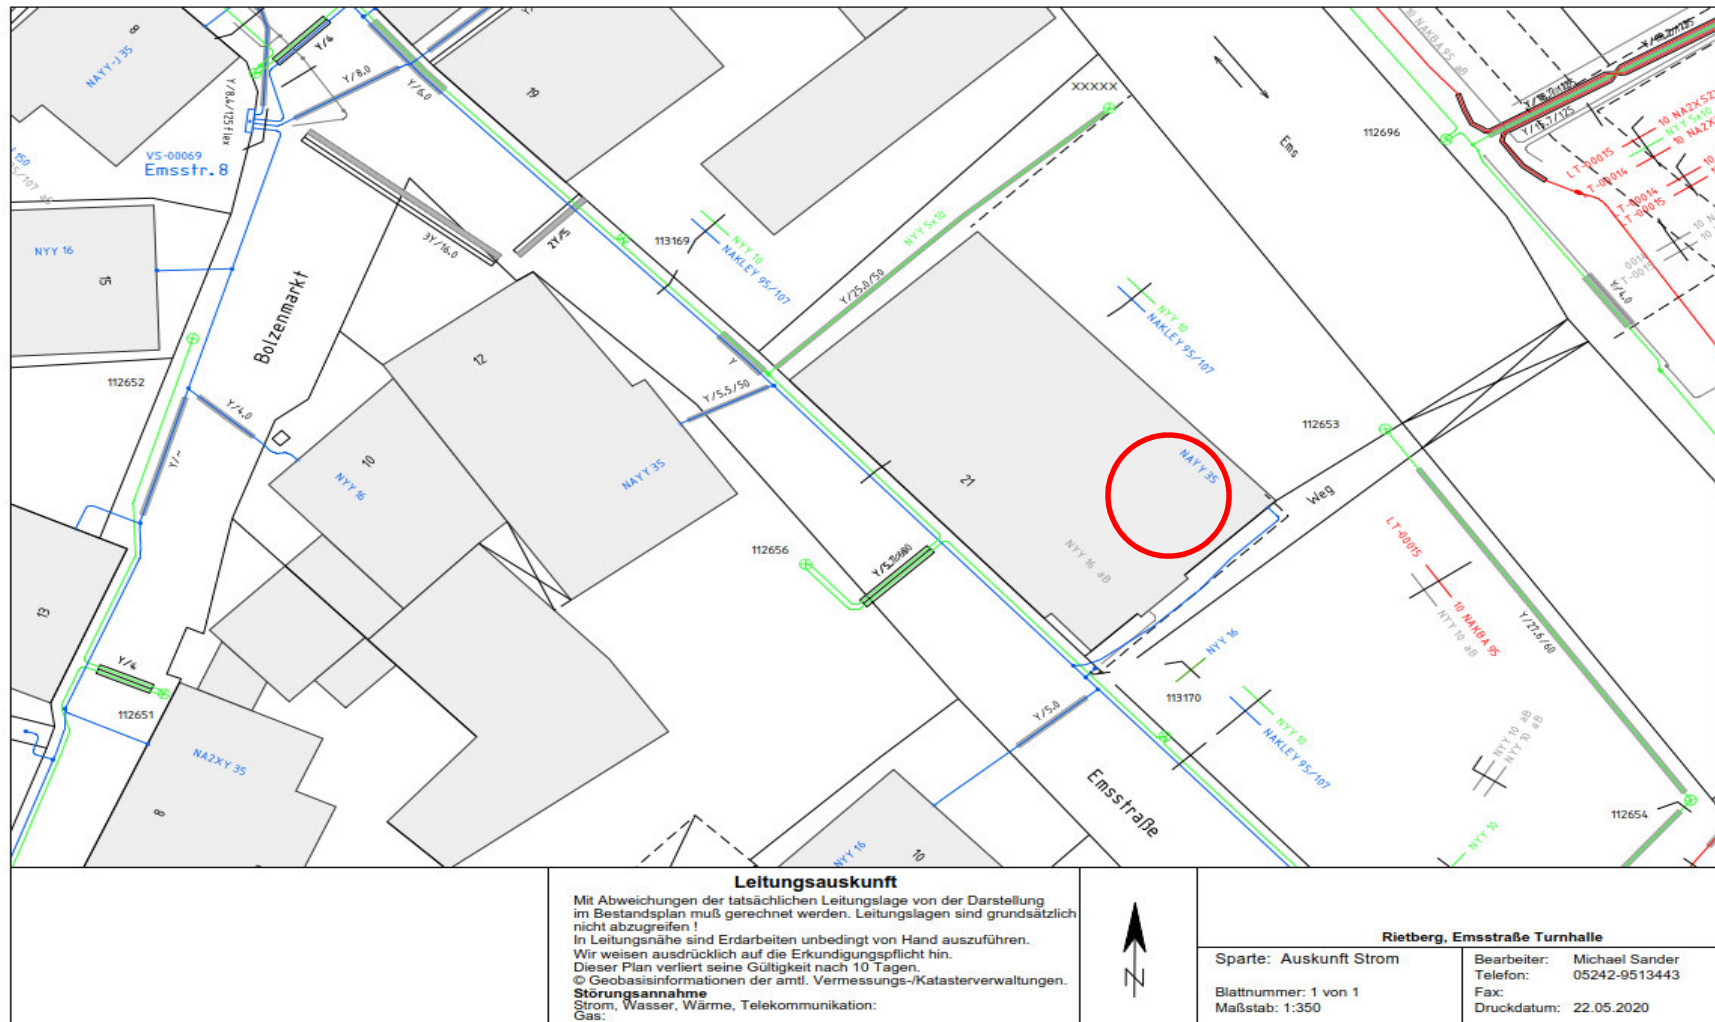

Rietberg, Krumme Straße

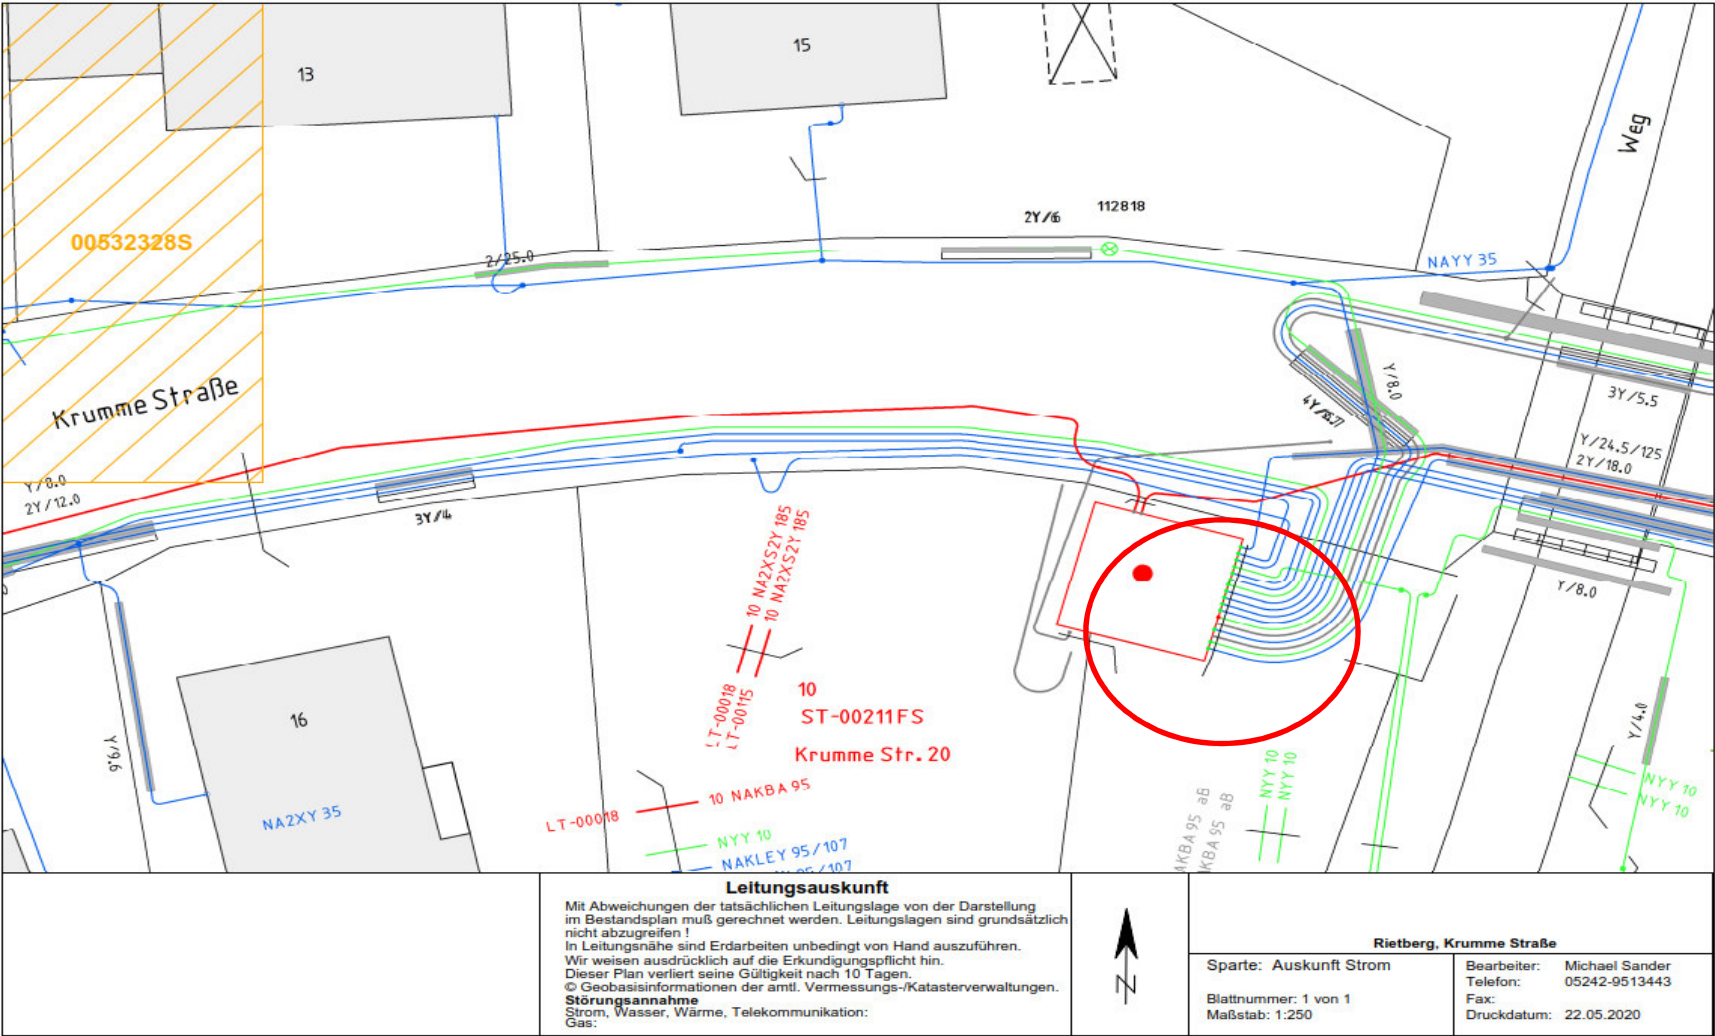

Rietberg, Delbrücker Str. Südtorschule

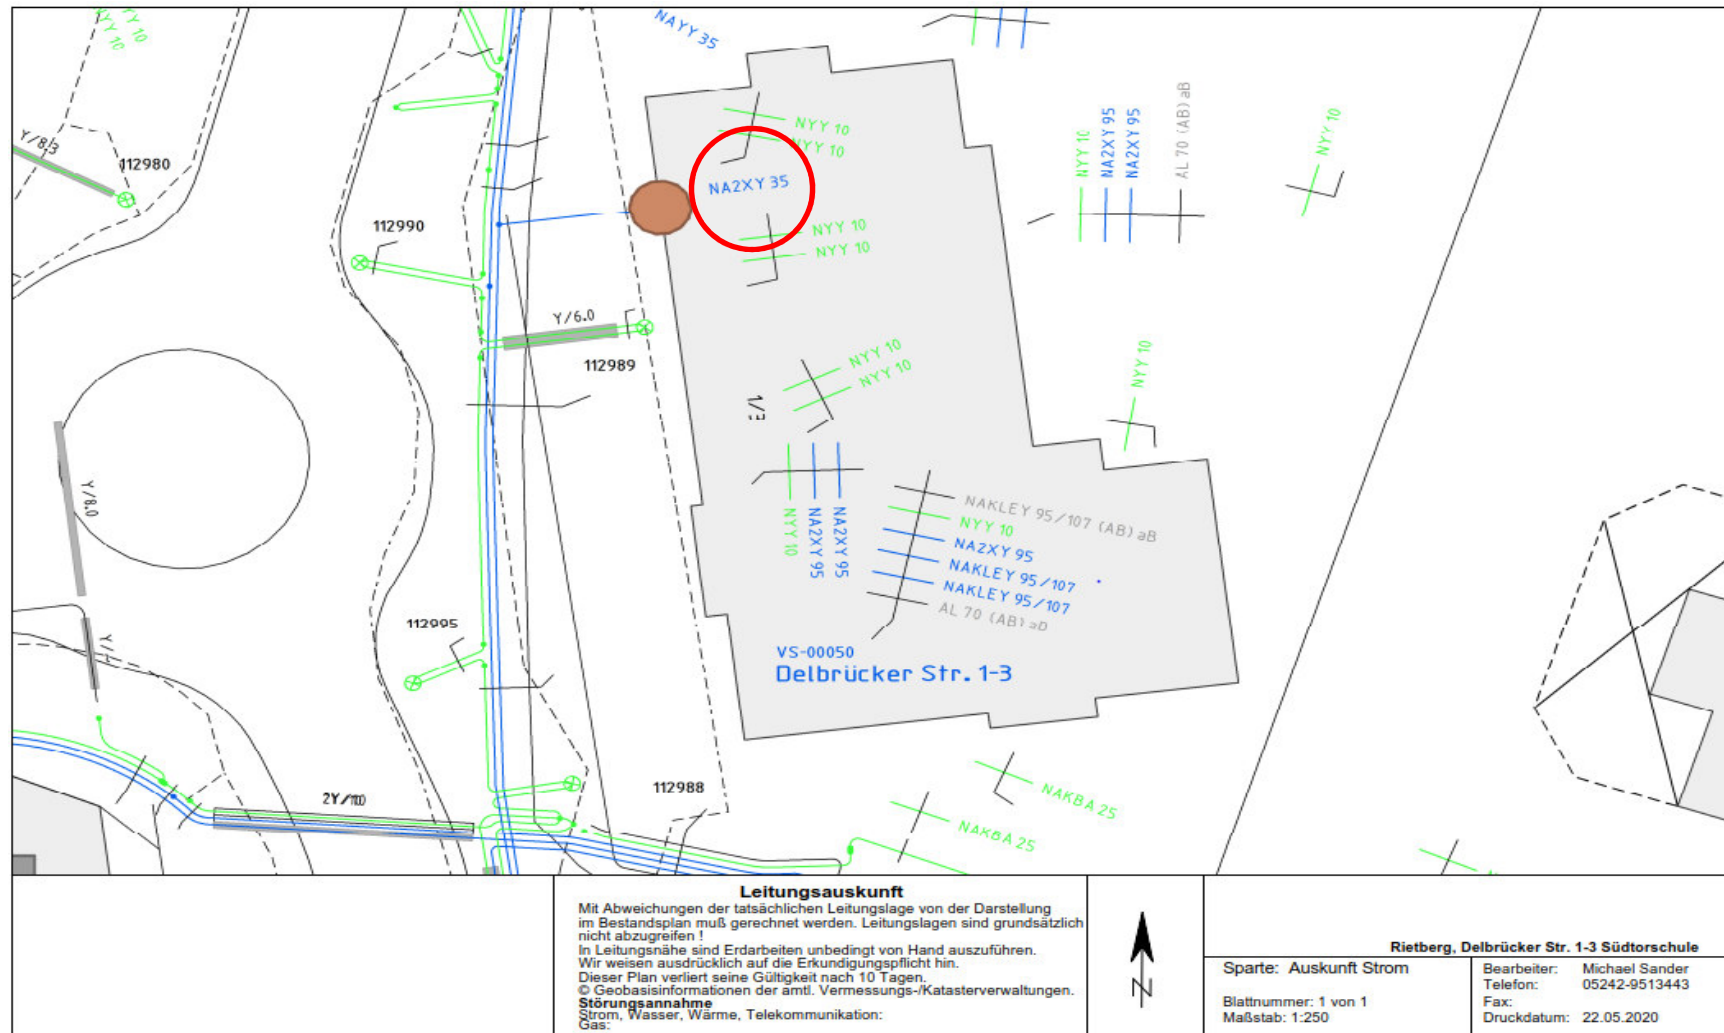



Leitungsauskunft
 Mit Abweichungen der tatsächlichen Leitungslage von der Darstellung im Bestandsplan muß gerechnet werden. Leitungslagen sind grundsätzlich nicht abzugreifen!
 In Leitungsnähe sind Erdarbeiten unbedingt von Hand auszuführen. Wir weisen ausdrücklich auf die Erkundungspflicht hin.
 Dieser Plan verliert seine Gültigkeit nach 10 Tagen.
 © Geobasisinformationen der amtli. Vermessungs-/Katasterverwaltungen.
Störungsannahme
 Strom, Wasser, Wärme, Telekommunikation:
 Gas:

Rietberg, Heinrich-Kuper-Str. Parkplatz
 Sparte: Auskunft Strom
 Bearbeiter: Michael Sander
 Telefon: 05242-9513443
 Fax:
 Druckdatum: 22.05.2020
 Blattnummer: 1 von 1
 Maßstab: 1:350

Rietberg-Varensell, Hauptstraße/Kloster

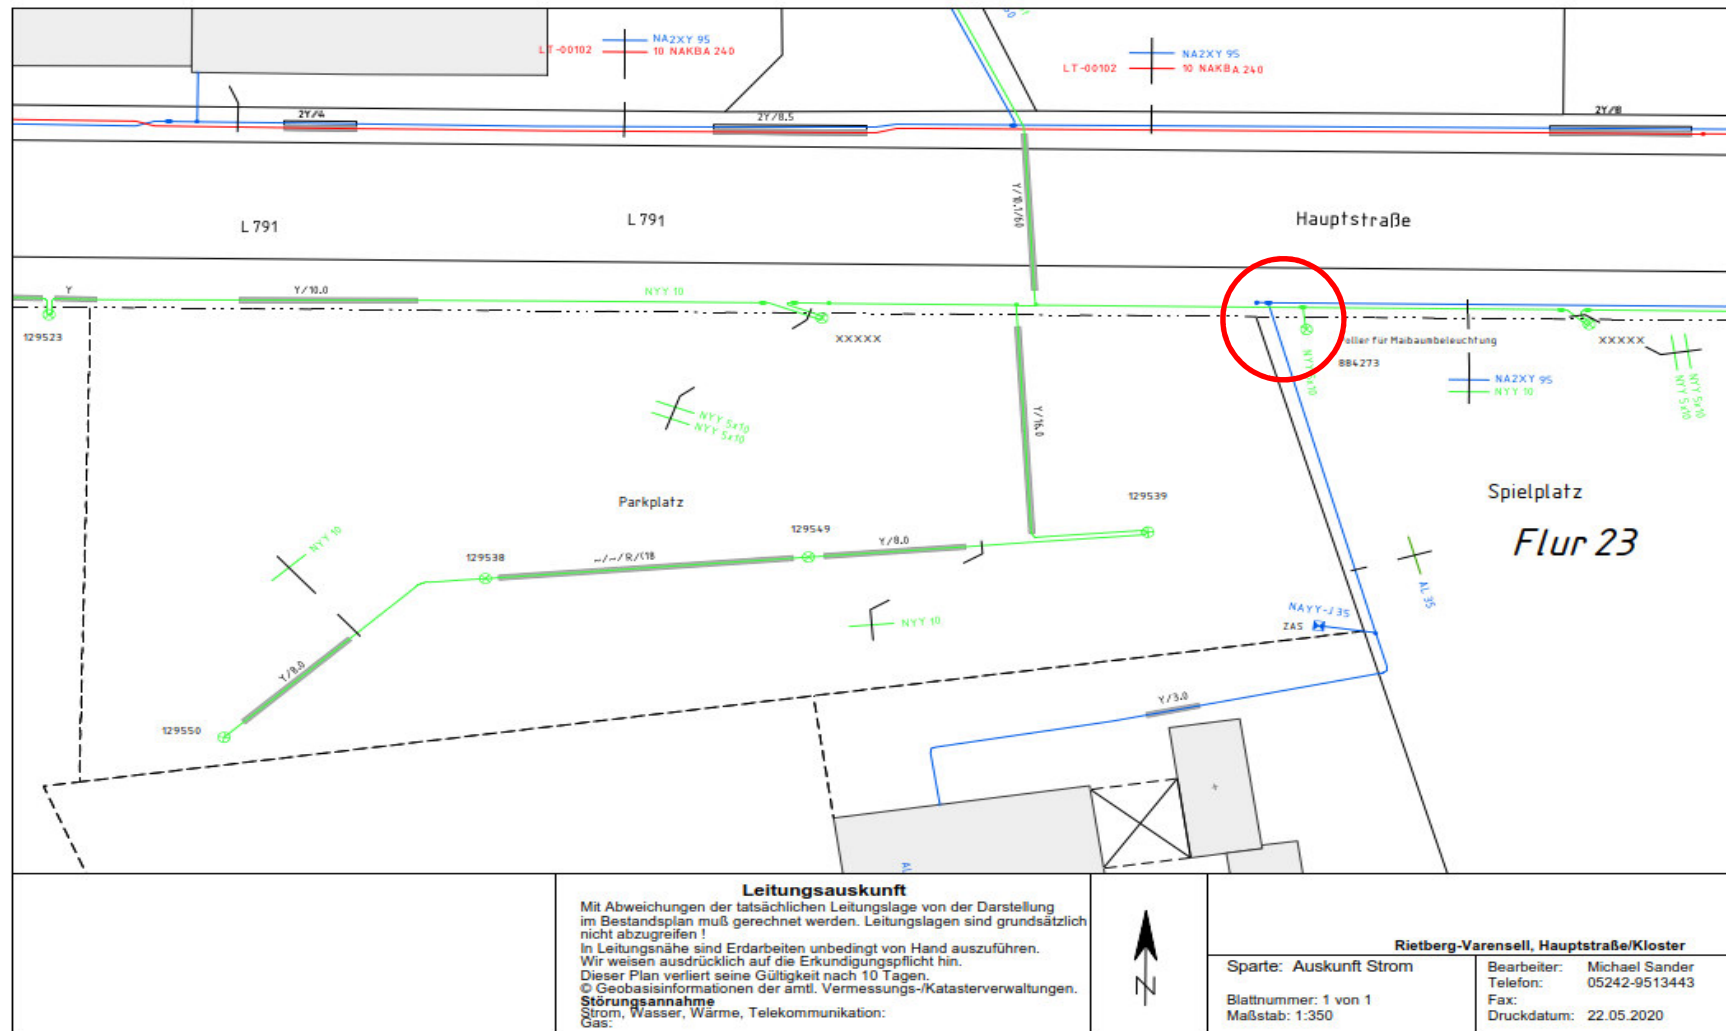

[illegible]

Rietberg-Westerwiehe, Lipplinger Str.

